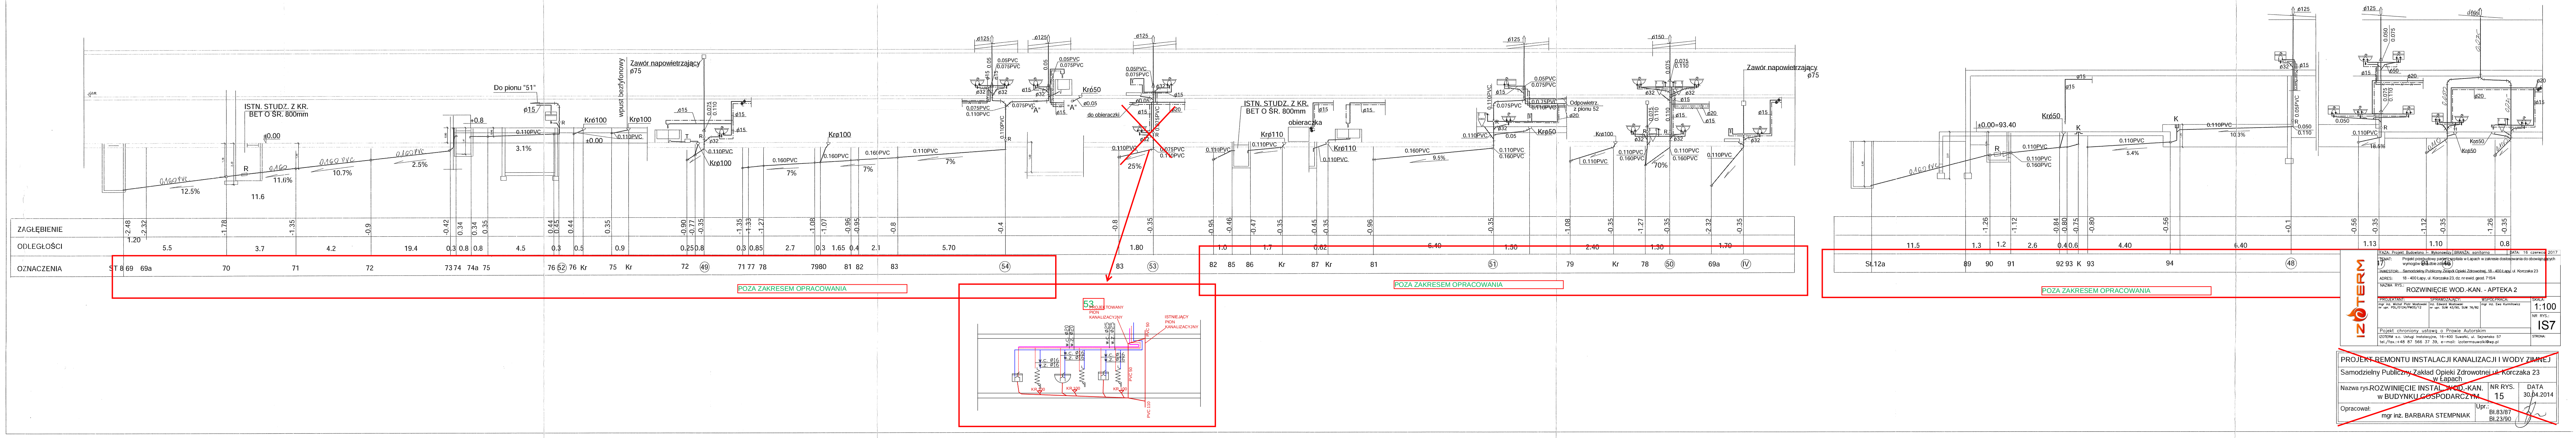
ZAGŁĘBIENIE
ODLEGŁOŚCI
OZNACZENIA
POZA ZAKRESEM OPRACOWANIA
ISTN. STUDZ. Z KR. BET O ŚR. 800mm
Do pionu "51"
wpust bezsyfonowy
Zawór napowietrzający ø75
Kr100
Kpø100
Krø50
do obieracz
obieraczka
Krø110
Kpø110
Odpowietrz. z pionu 52
±0,00=93.40
Kpø50
0.110PVC
0.160PVC
ø125
ø150
ø15
ø20
ø32
ST 8 69 69a 70 71 72 73 74 74a 75 76 52 76 Kr 75 Kr 72 49 71 77 78 79 80 81 82 83 54 83 53 82 85 86 Kr 87 Kr 81 51 79 Kr 78 50 69a IV St.12a 89 90 91 92 93 K 93 94 48
53
ISTNIEJĄCY PION KANALIZACYJNY

FAZA: Projekt Budowlano – Wykonawczy	BRANŻA: sanitarna	DATA: 16 czerwca 2017

TEMAT: Projekt przebudowy parteru szpitala w Łapach w zakresie dostosowania do obowiązujących wymogów w służbie zdrowia.

INWESTOR: Samodzielny Publiczny Zespół Opieki Zdrowotnej, 18 - 400 Łapy, ul. Korczaka 23

ADRES: 18 - 400 Łapy, ul. Korczaka 23, dz. nr ewid. geod. 715/4

NAZWA RYS.: ROZWINIĘCIE WOD.-KAN. - APTEKA 2

PROJEKTANT:	SPRAWDZAJĄCY:	WSPÓŁPRACA:	SKALA: 1:100
mgr inż. Michał Piotr Mostowski nr upr. PDL/0124/PWOS/12	inż. Edward Mostowski nr upr. SUW 43/90, SUW 76/82	mgr inż. Ewa Kurmiłowicz	NR RYS.: IS7

Pojekt chroniony ustawą o Prawie Autorskim

IZOTERM s.c. Usługi Instalacyjne, 16–400 Suwałki, ul. Sejneńska 57
tel./fax.:+48 87 566 37 39, e–mail: izotermsuwalki@wp.pl

STRONA:

~~PROJEKT REMONTU INSTALACJI KANALIZACJI I WODY ZIMNEJ~~

~~Samodzielny Publiczny Zakład Opieki Zdrowotnej ul. Korczaka 23 w Łapach~~

~~Nazwa rys. ROZWINIĘCIE INSTAL. WOD.-KAN. w BUDYNKU GOSPODARCZYM~~	~~NR RYS. 15~~	~~DATA 30.04.2014~~
~~Opracował: mgr inż. BARBARA STEMPNIAK~~	~~Upr.: Bł.83/87 Bł.23/90~~	